No.	変更 REVISIONS	調査 CHECK	担当 NAME
1	材質変更SPCC→SPHC	Y.Hosoda 2015/ 7/25	H.Nakajima 2015/ 7/24

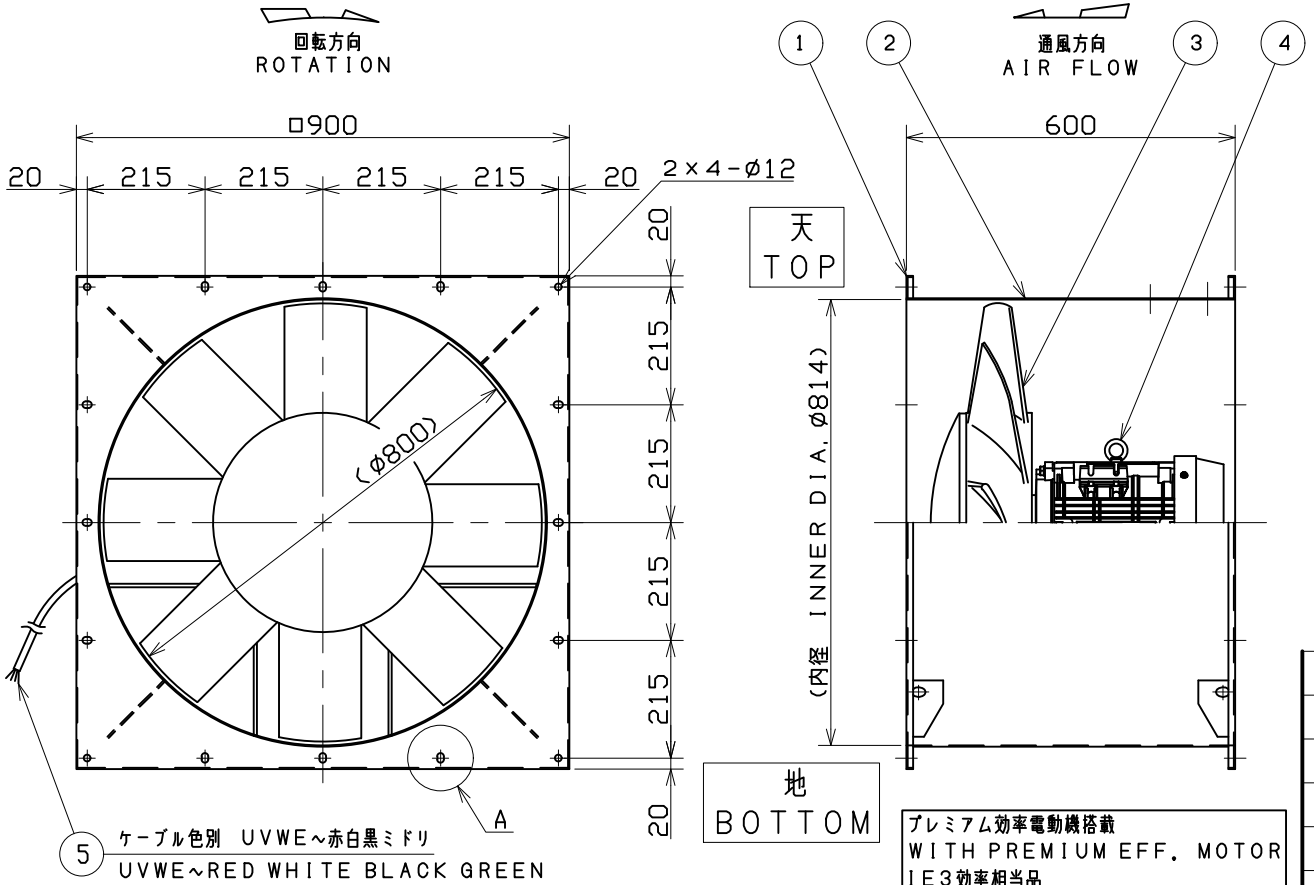

プレミアム効率電動機搭載
WITH PREMIUM EFF. MOTOR
IE3効率相当品
IE3 EFF. EQUIVALENT

特性曲線 CHARACTERISTIC CURVE
JIS B8330(at+20℃)

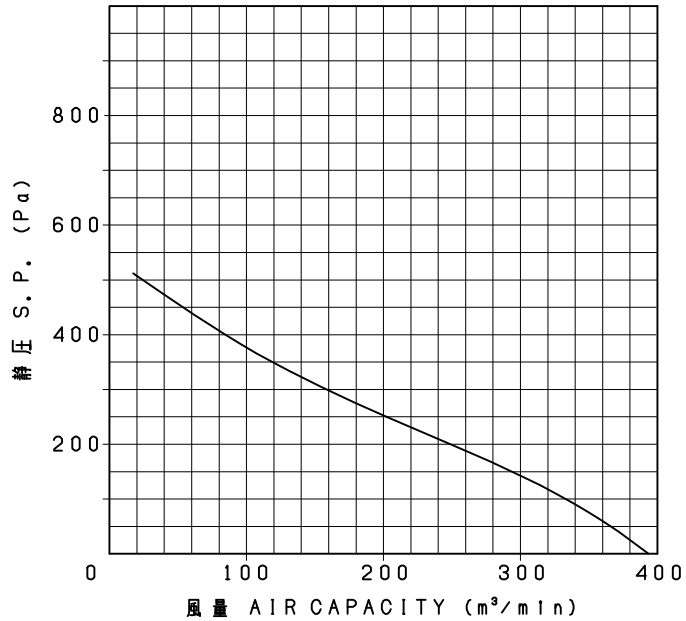

番号 No.	品名 PART NAME	材質 MATERIAL	個数 QTY.	記事 REMARKS
5	電源ケーブル POWER CABLE	2PNCT	1	4X2mm² L=2m
4	電動機 MOTOR	-	1	
3	羽根 IMPELLER	(AC2A)	1	
2	ダクト DUCT 1	~~SPCC~~ SPHC	1	t2.3
1	フランジ FLANGE 1	~~SPCC~~ SPHC	2	t2.3

電動機 MOTOR	3ø	2.2kW	6P	200V	60Hz
風量 AIR CAPACITY	m³/min	静圧 STATIC PRESSURE			Pa
質量 MASS	135kg				

A部 詳細
DETAIL A

長穴 2×12箇所
2×12 OBLONG HOLES

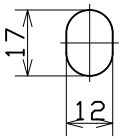

記事
NOTE

1) 電動機 全閉外扇屋内
MOTOR TOTALY ENCLOSED FAN COOLED INDOOR-USE

2) 周囲条件
AMBIENT CONDITION
温度 -10～+40℃ 湿度 85%以下
TEMP. -10 TO +40℃ RH 85% BELOW
標高 1000m以下 取扱気体 一般空気
ALTITUDE UP TO 1000m INLET GAS AIR
粉塵，腐食性および爆発性のガス，蒸気がないこと。
NO DUST OR NO CORROSIVE, NO EXPLOSIVE GAS OR VAPOR

3) 塗装色
COLOR FINISH
テラルクリタ標準色（マンセルN7相当）
TERALKURITA STD. COLOR (MUNSELL N7 EQUIV.)
電動機はメーカ標準色 羽根は無塗装
MOTOR MANUFACTURER'S STD. IMPELLER NO PAINTING

尺度 SCALE	1:10	A3	
承認 APPROVED BY	H.NAKAJIMA 2014/12/4		
検図 CHECKED BY	H.NAKAJIMA 2014/12/4		
設計 DESIGNED BY	T.Fujiwara 2014/12/4		
名称 TITLE	800mm軸流扇 AxialFlowFan		
形式 TYPE	AF-9S-E		
図番 DRAWING No.	K2471-01		

テラル株式会社 TERAL INC.