No.	変 更 REVISIONS	調査 CHECK	担当 NAME
1	材質変更SPCC→SPHC	Y.Hosoda 2015/7/9	H.N 2015/7/7

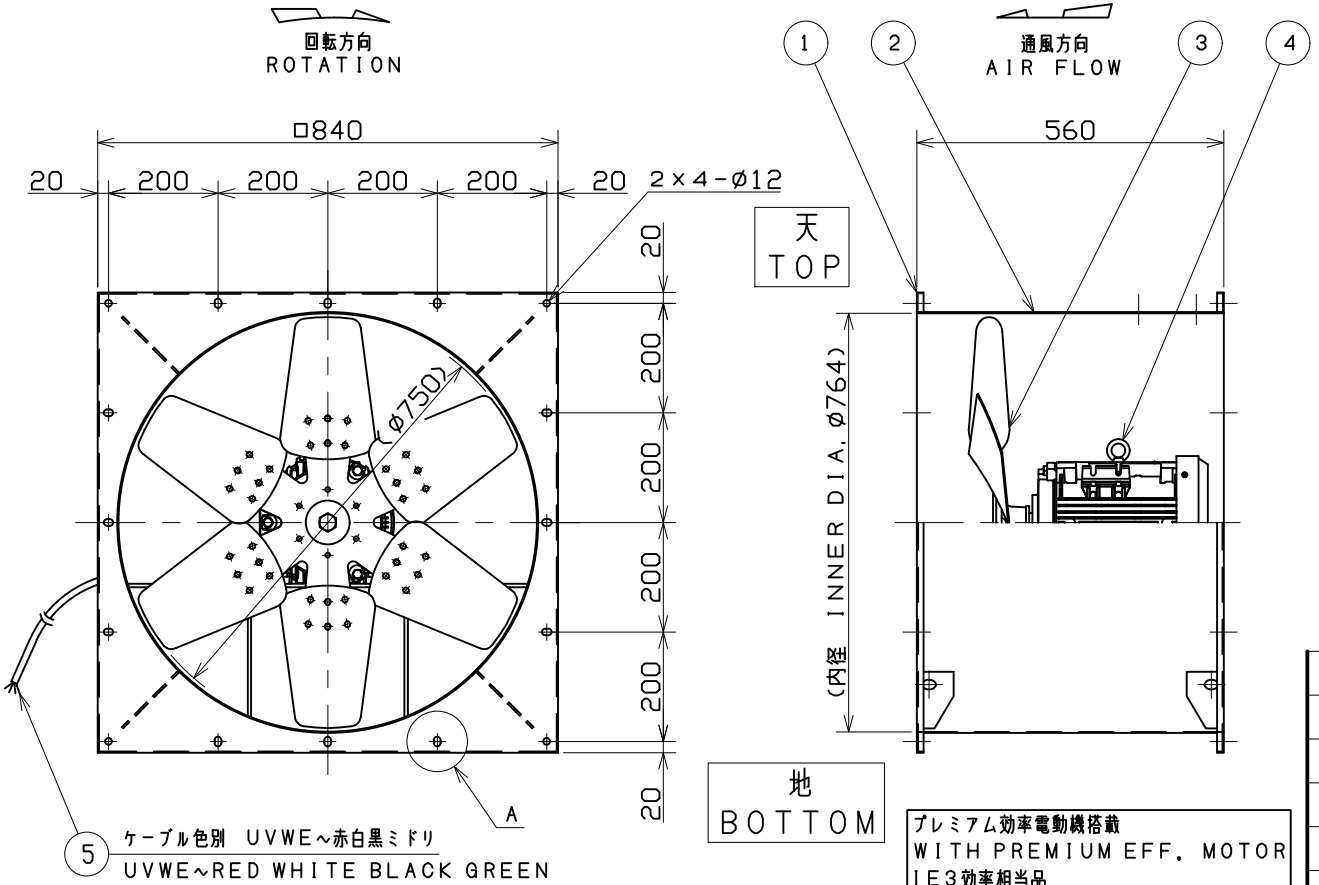

プレミアム効率電動機搭載
WITH PREMIUM EFF. MOTOR
IE3効率相当品
IE3 EFF. EQUIVALENT

A部 詳細
DETAIL A

長 穴 2×12箇所
2×12 OBLONG HOLES

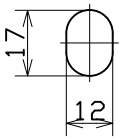

記事
NOTE

1) 電 動 機 全閉外扇屋内
MOTOR TOTALY ENCLOSED FAN COOLED INDOOR-USE

2) 周囲条件
AMBIENT CONDITION
温 度 -10～+40℃ 湿 度 85%以下
TEMP. -10 TO +40℃ RH 85% BELOW
標 高 1000m以下 取扱気体 一般空気
ALTITUDE UP TO 1000m INLET GAS AIR
粉塵，腐食性および爆発性のガス，蒸気がないこと。
NO DUST OR NO CORROSIVE, NO EXPLOSIVE GAS OR VAPOR

3) 塗装色
COLOR FINISH
テラルクリタ標準色（マンセルN7相当）
TERALKURITA STD. COLOR (MUNSELL N7 EQUIV.)
電動機はメーカ標準色
MOTOR MANUFACTURER' S STD.

特 性 曲 線 CHARACTERISTIC CURVE
JIS B8330 (at+20℃)

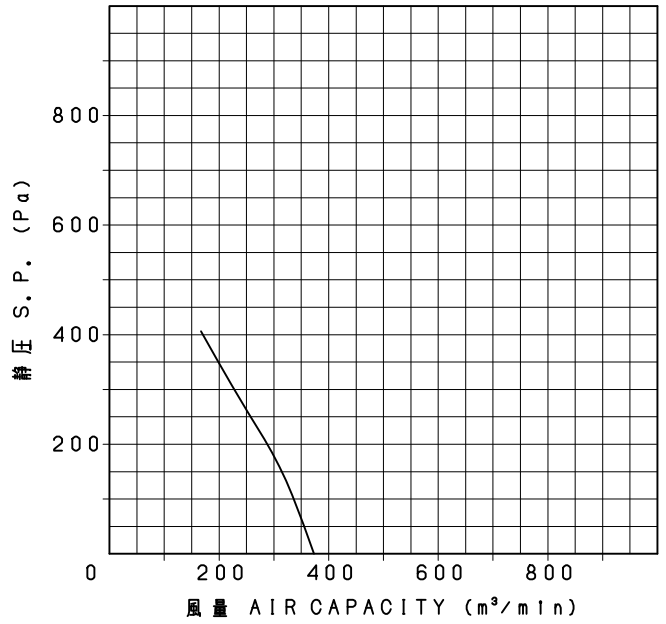

番号 No.	品 名 PART NAME	材 質 MATERIAL	個 数 QTY.	記 事 REMARKS
5	電源ケーブル POWER CABLE	2PNCT	1	4X3.5mm² L=2m
4	電動機 MOTOR	-	1	
3	羽根 IMPELLER 1	~~SPCC~~ SPHC	1	
2	ダクト DUCT 1	~~SPCC~~ SPHC	1	t2.3
1	フランジ FLANGE 1	~~SPCC~~ SPHC	2	t2.3

電動機 MOTOR	3ø 3.7kW 4P 200V 50Hz		
風 量 AIR CAPACITY	m³/min	静 圧 STATIC PRESSURE	Pa
質 量 MASS	112 kg		
尺度 SCALE 1 :10	A3	名 称 TITLE	75cm軸流扇 AxialFlowFan
承 認 APPROVED BY	H.NAKAJIMA 2014/12/4	形 式 TYPE	AF-75S-1-E
検 図 CHECKED BY	H.NAKAJIMA 2014/12/4	図 番 DRAWING No.	K2493-01
設 計 DESIGNED BY	T.Fujiwara 2014/12/4		

テラル株式会社 TERAL INC.